


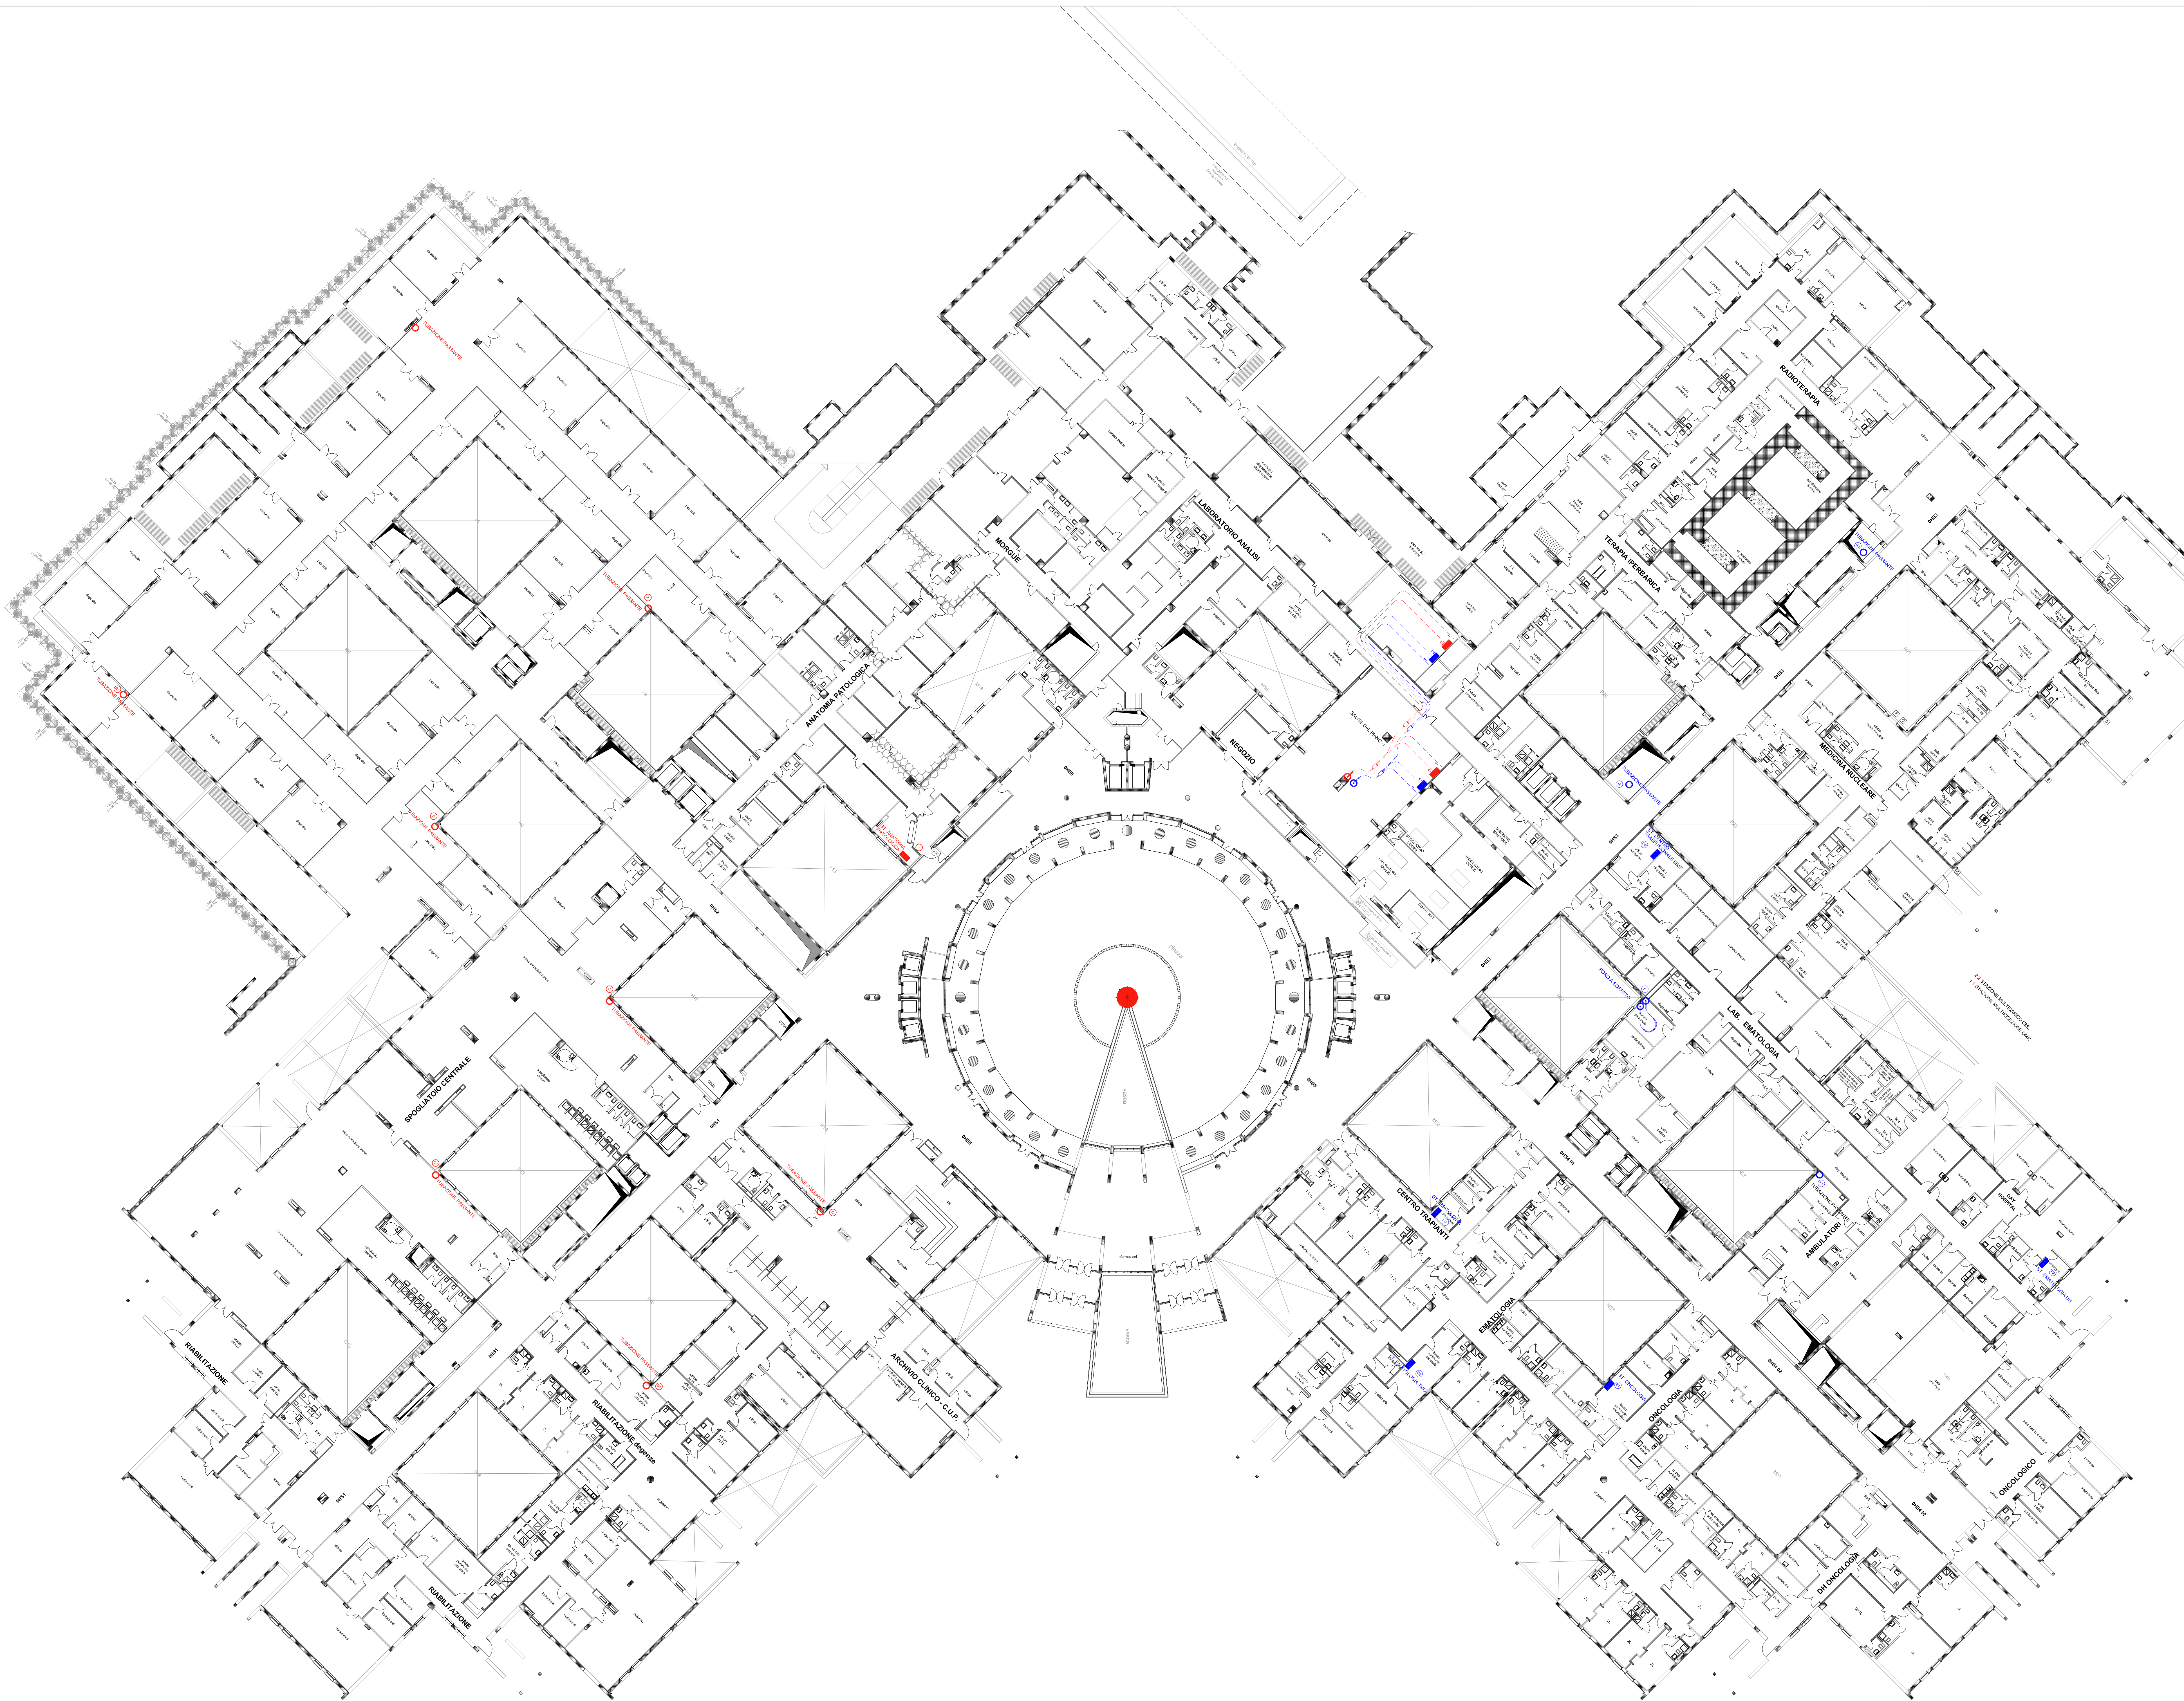

Oppent			www.oppent.com		
customer		city	country		
AVELLINO HOSPITAL Soc. Cons. a r.l.		MILANO	ITALIA		
location		city	country		
A.O.S. Giuseppe Moscati		Avellino	ITALIA		
object		type	project number		
Hospital Pneumatic Tube System		Oppent T3	1.008899		
drawing description		drawing number	scale		
Percorso impianto a quota R		M.IM.101	1:250		
Variante ai reparti:					
Farmacia area Umaca, Laboratori, Urologia, Ematologia, Centro Trapianti					
rev.	date	description	drawn	checked	
1	20/02/2019	Creazione del progetto	L.D.O.	F.L.	
2	20/02/2019	Revisione progetto	S.R.	C.V.	
3	20/02/2019	Validazione progetto	C.V.	C.V.	
4	19/02/2019	Revisione per modifiche	S.R.	C.V.	
5	19/02/2019	AS BUILT	S.R.	C.V.	
This drawing belongs legally to the society "Oppent". Any total or partial copy of the current document is forbidden.					

PRESCRIZIONI

CONGLOMERATO

- SOTTOFONDAZIONI
- STRUTTURE DI FONDAZIONE E PARETI
- STRUTTURE IN ELEVAZIONE

Rck >150 Kg/cmq
Rck >300 Kg/cmq*
Rck >300 Kg/cmq*

- * -Classe di esposizione 2a
- Classe di consistenza S4 (fluida)

ACCIAIO A.M.

- FeB 44K (controllato in stabilimento)

σ'_s =2600 Kg/cmq
 σ_d =2200 Kg/cmq

DATI DI PROGETTO

	REPARTI [Kg/mq]	ATTESE [Kg/mq]	CORRIDOI [Kg/mq]	[Kg/mq]
SOVRACCARICO ACCIDENTALE	300	400	400	
CARICO TOTALE	1100	1100	1100	

N.B. (1)

I VANI DI PORTE E FINESTRE PREVISTI NELLE PARETI IN C.A., SIA PUR INDICATIVAMENTE, RIPORTATI IN CARPENTERIA CON I SIMBOLI VP E VF SI RIFERISCONO ALLA TESA IMMEDIATAMENTE AL DI SOTTO DELLA CARPENTERIA SULLA QUALE SONO INDICATI. PER LA CORRETTA UBICAZIONE E PER LE DIMENSIONI DI DETTE APERTURE CONSULTARE LA D.LL.

N.B. (2)

LE SEZIONI DEI PILASTRI DISEGNATE IN CARPENTERIA HANNO SOLO DIMENSIONI INDICATIVE. LE EFFETTIVE MISURE VANNO LETTE NELLE APPOSITE TAVOLE DI " ARMATURA PILASTRI "


N.B. (3)

FAR CONTROLLARE DAL RESPONSABILE DEGLI IMPIANTI LA CORRETTA UBICAZIONE E LE DIMENSIONI DEI CAVEDI INDICATI IN CARPENTERIA


N.B. (4)

L'INDICAZIONE DELLE ZONE PIENE E GLI ULTERIORI PARTICOLARI DI CARPENTERIA RIGUARDANTI GLI ORIZZONTAMENTI A LASTRE " PREDALLES " SONO RIPORTATI NELLA TAVOLA RELATIVA ALLE ARMATURE DI TALi ELEMENTI STRUTTURALI

GRIGLIA STRUTTURALE 720x720

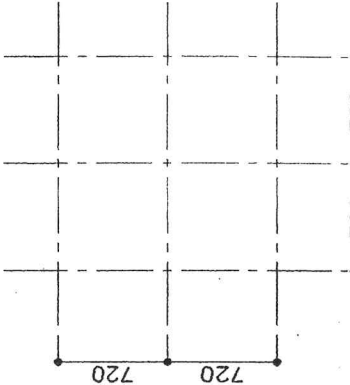

N.B.: - LIF (Livello inferiore foro) = Fondo foro dall'estradosso impalcato livello 0
- ϕ (Asse foro) = Quota asse foro dall'estradosso impalcato livello 0

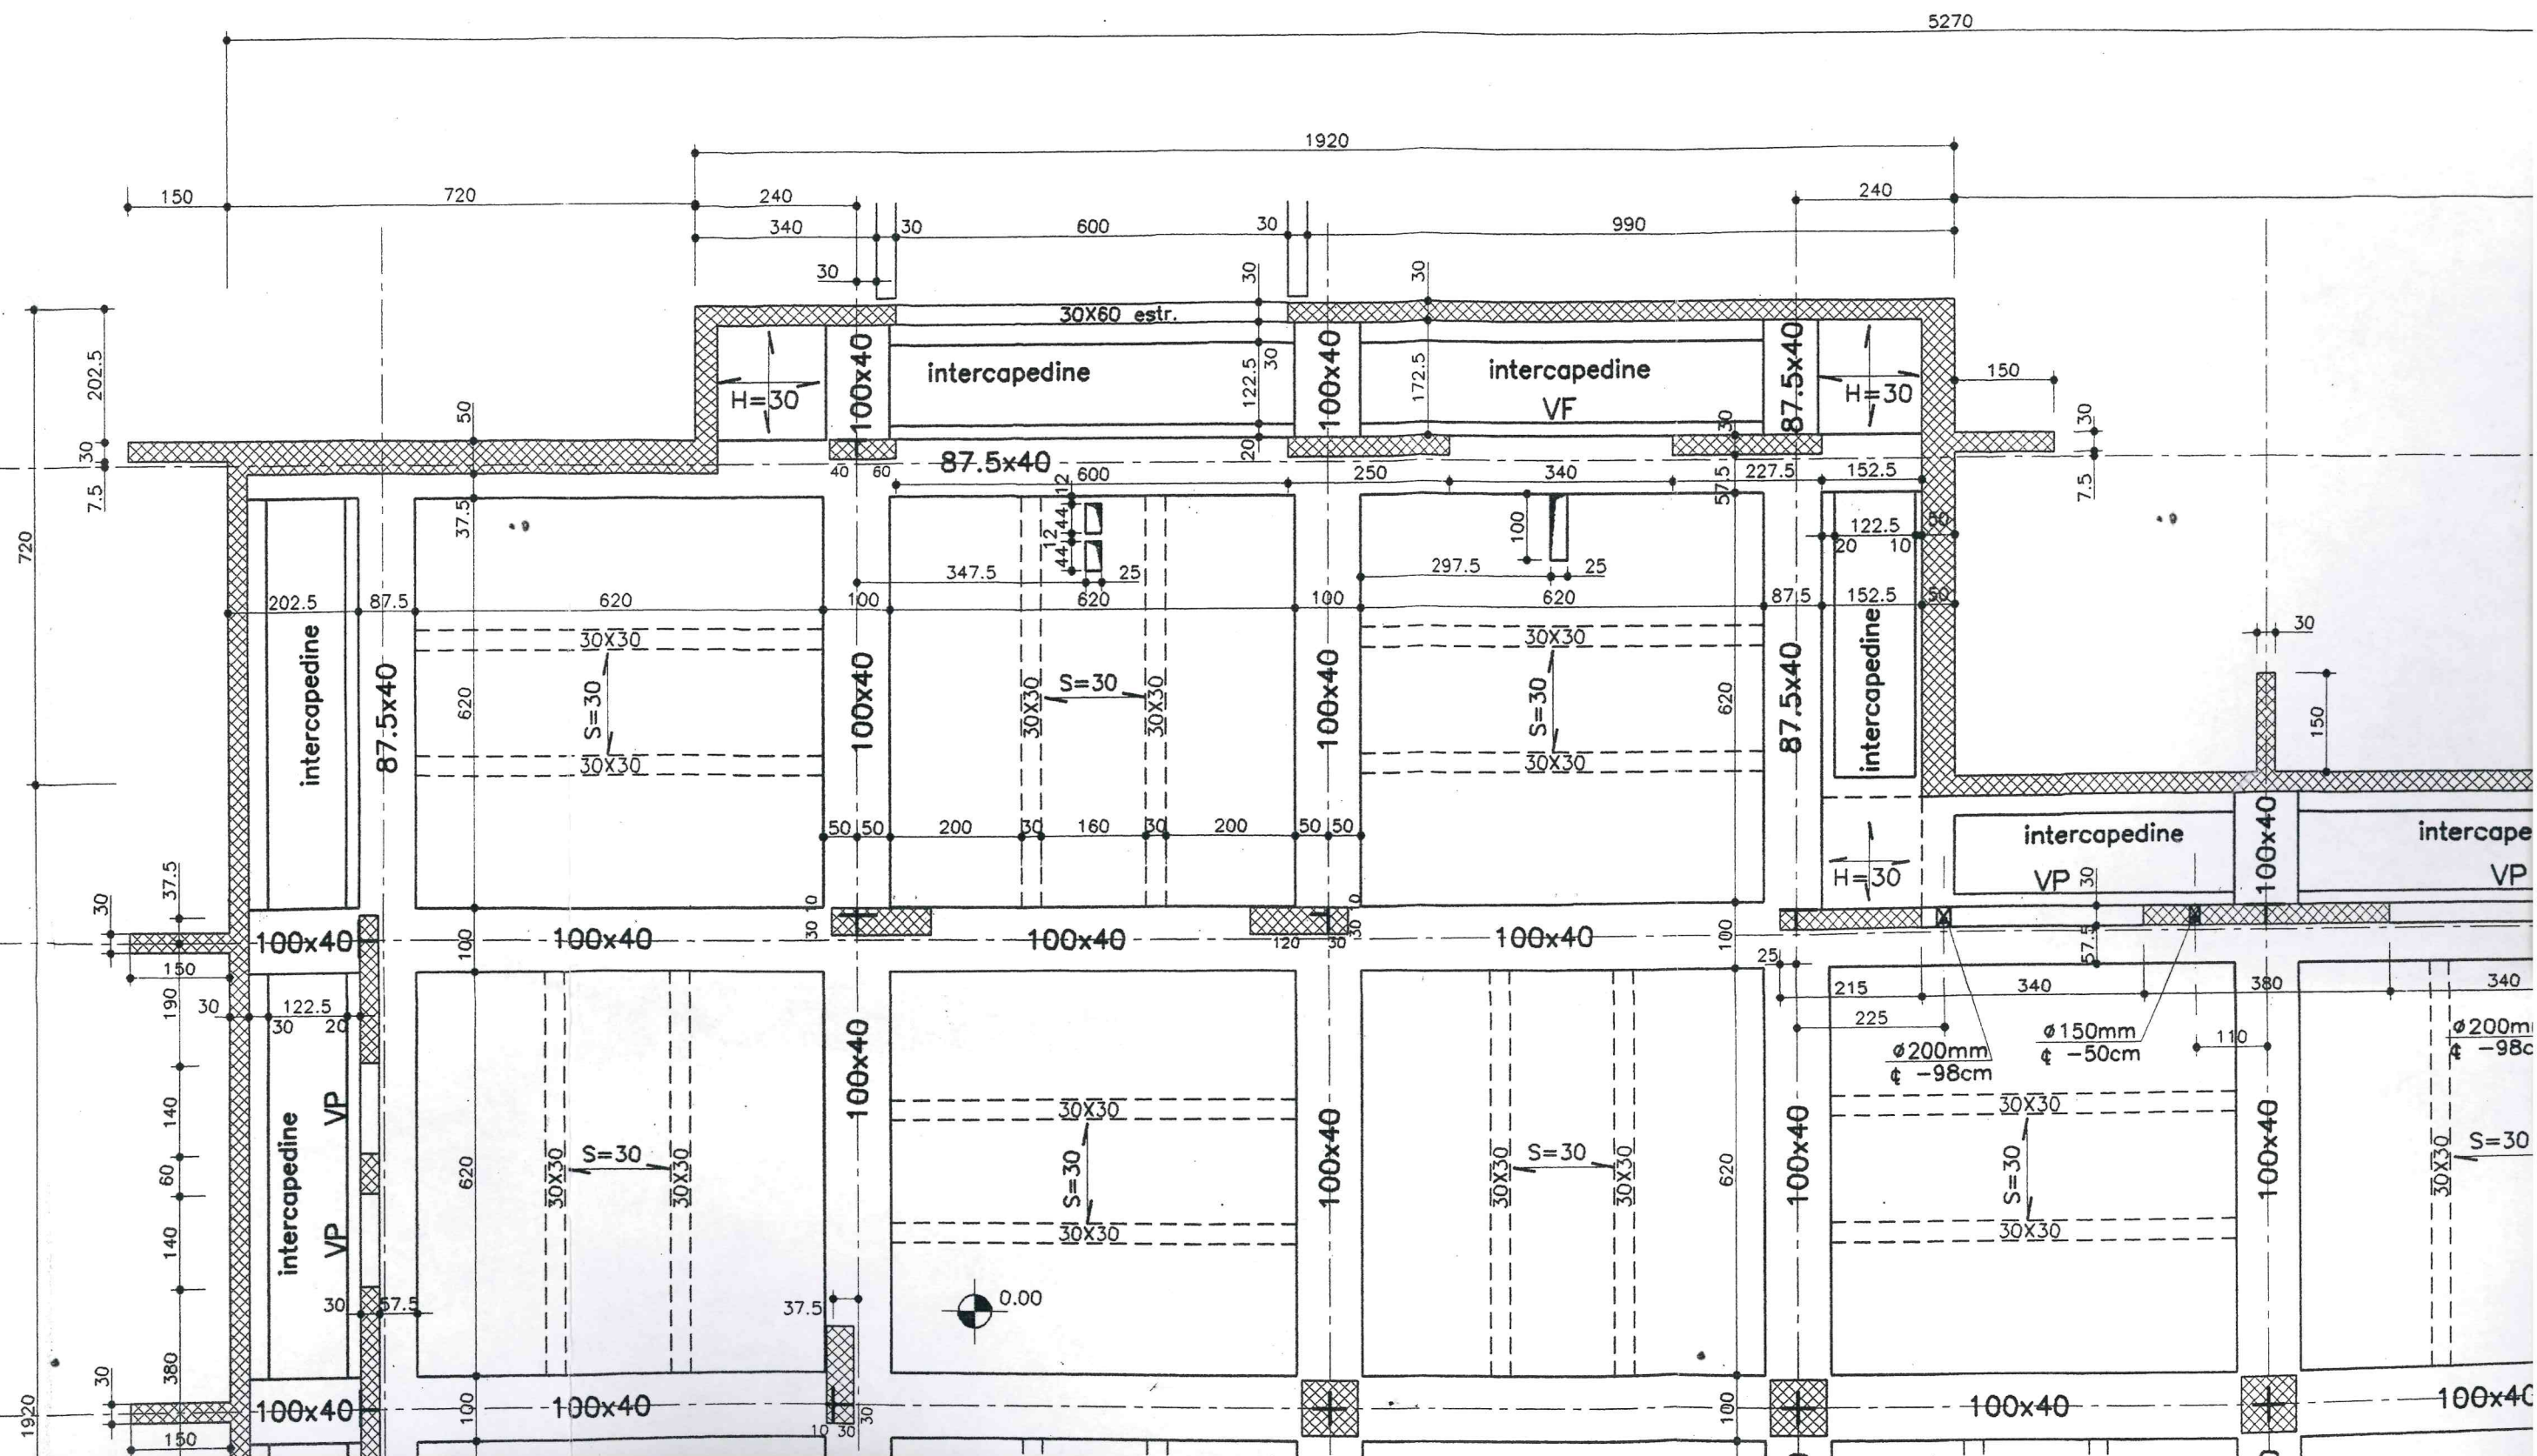

GIUGNO 2014

TUTTO NEROA COLORI E SPESSORE
0.1
TRANNE:
CIANO
PENNA 10 SPESSORE 0.2
PENNA 40
PENNA 100 COLORE VERDE
PENNA 151 COLORE BLU

